




Instrukcja Bezpieczeństwa Pożarowego	
[Aktualizacja 12.2014r]	
Kondygnacja [+ 0]	Parter
Maksymalna ilość osób na kondygnacji	140 osób
Numer rysunku	[03]



DOKUMENTACJA POWYKONAWCZA

KIEROWNIK BUDOWY
Paweł Krzyszkowski
 upr. bud. W6-46/02

LEGENDA:	
	- HYDRANT WEWNĘTRZNY DN 25
	- GAŚNICA PROSZKOWA GP 6x (ABC)
	- PRZECIWOŻAROWY WYŁĄCZNIK PRĄDU
	- INSTRUKCJA POSTĘPOWANIA NA WYPADEK POŻARU
	- WYJŚCIE EWAKUACYJNE
	- KIERUNEK DO WYJŚCIA EWAKUACYJNEGO na lewo, na prawo
	- KIERUNEK EWAKUACJI
	- DRZWI EWAKUACYJNE ZA KTÓRYMI DROGA EWAKUACJI BIEGNIE NA WPROST (na lewo, na prawo)

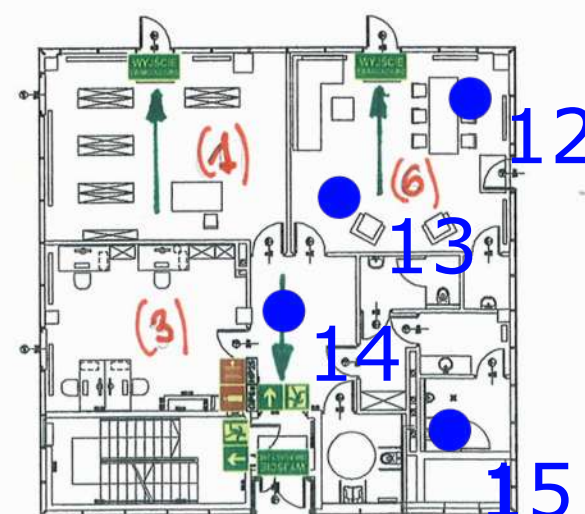

Obiekt:	
Budynek Wydziału Matematyki i Nauk Informatycznych Politechniki Warszawskiej	
Branża:	OCHRONA PRZECIWOŻAROWA
Temat:	INSTRUKCJA BEZPIECZEŃSTWA POŻAROWEGO
Nazwa rysunku:	Rzut parteru
Opracował:	Podpis:
inż. Michał Brajta Rzecznik ds. zabezpieczeń przeciwpożarowych upr. nr 443/02	
Data:	Skala:
Listopad 2011 r.	03

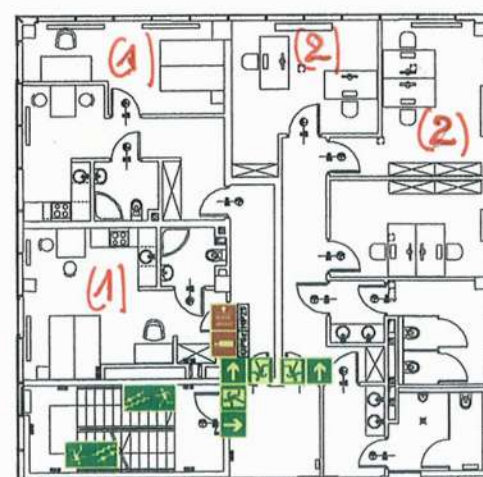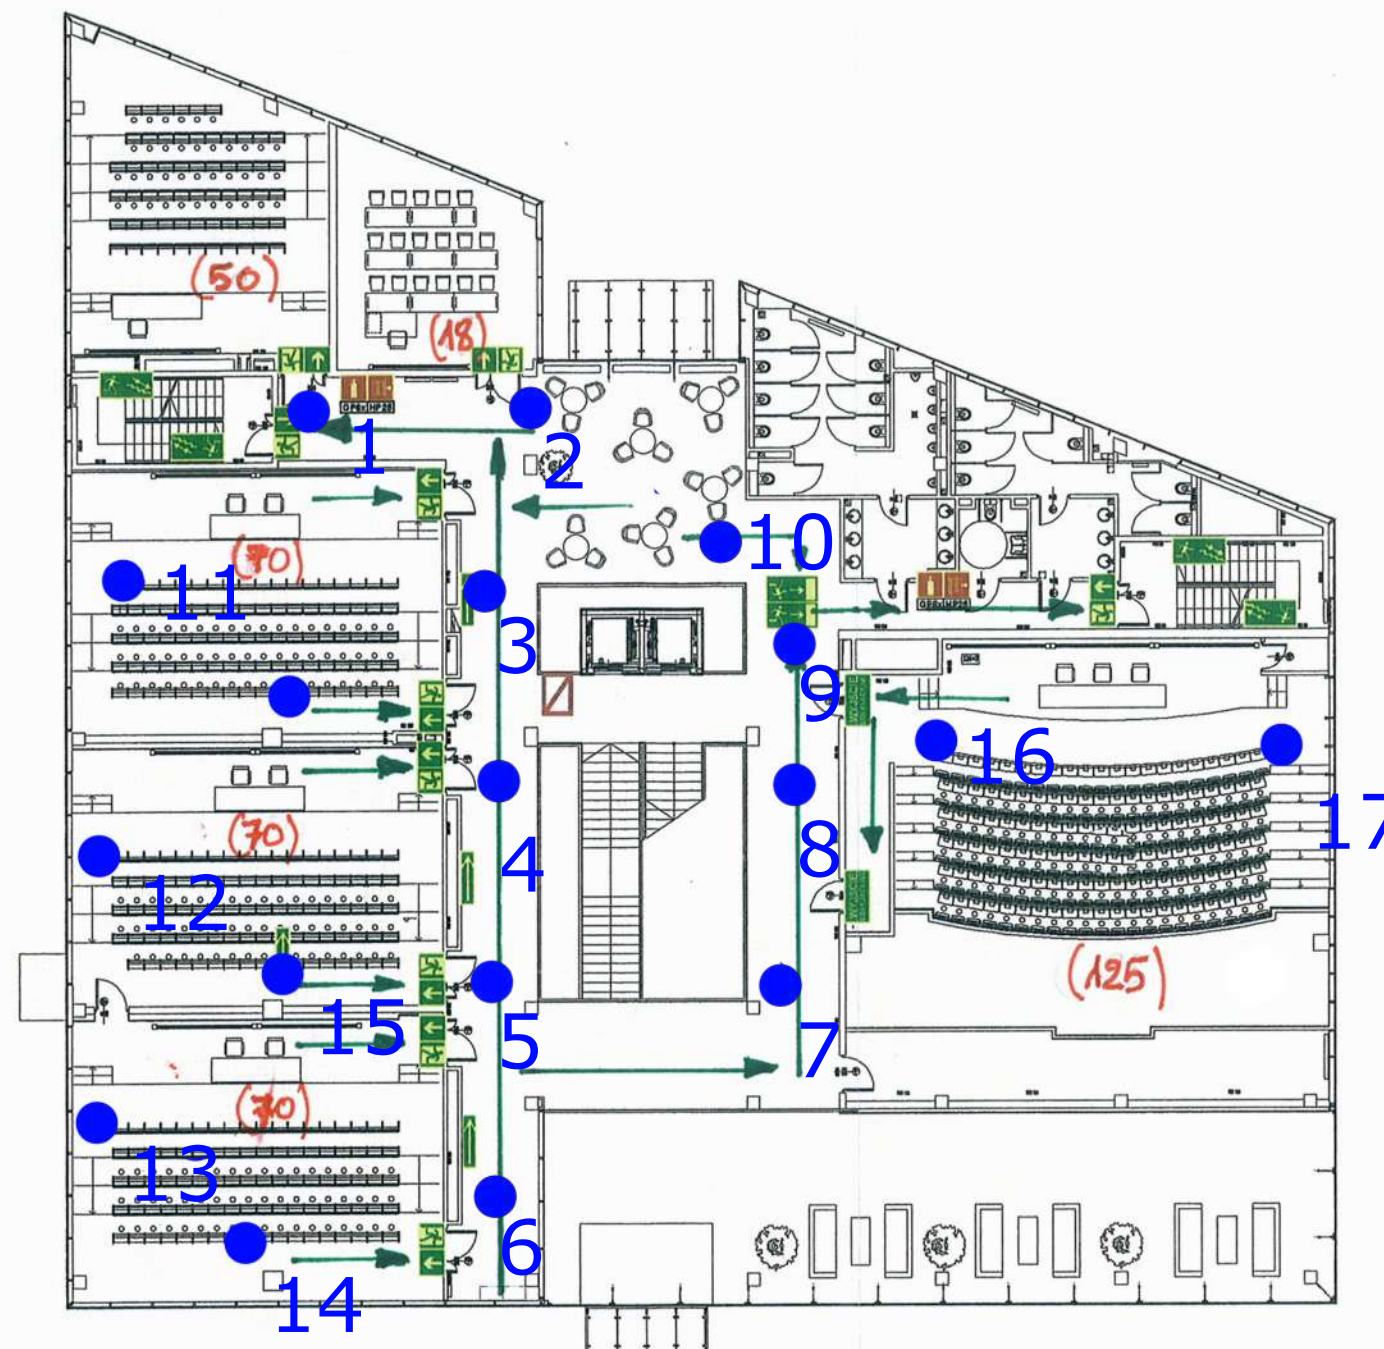

Instrukcja Bezpieczeństwa Pożarowego

[Aktualizacja 12.2014r]

Kondygnacja [+1]	Piętro I
Maksymalna ilość osób na kondygnacji	400 osób
Numer rysunku	[04]


DOKUMENTACJA POWYKONAWCZA

KIEROWNIK BUDOWY
Paweł Krzyszkowski
upr. bud. Wa-46/02

LEGENDA:

- HYDRANT WEWNĘTRZNY DN 25
- GAŚNICA PROSZKOWA GP 6x (ABC)
- PRZECIWPÓŻAROWY WYŁĄCZNIK PRĄDU
- INSTRUKCJA POSTĘPOWANIA NA WYPADEK POŻARU
- WYJŚCIE EWAKUACYJNE
- KIERUNEK DO WYJŚCIA EWAKUACYJNEGO na lewo, na prawo
- KIERUNEK EWAKUACJI
- DRZWI EWAKUACYJNE ZA KTÓRYMI DROGA EWAKUACJI BIEGNIE NA WPROST (na lewo, na prawo)

Obekt:		
Budynek Wydziału Matematyki i Nauk Informatycznych Politechniki Warszawskiej		
Branża: OCHRONA PRZECIWPÓŻAROWA		
Temat:		
INSTRUKCJA BEZPIECZEŃSTWA POŻAROWEGO		
Nazwa rysunku:		
Rzut 1 piętra		
Opracował:	Rzeczoznawca:	
inż. Michał Brajta	Rzeczoznawca d/s zabezpieczeń przeciwpożarowych upr. nr 443/02	
Data:	Skala:	Numer rysunku:
Listopad 2011 r.		04

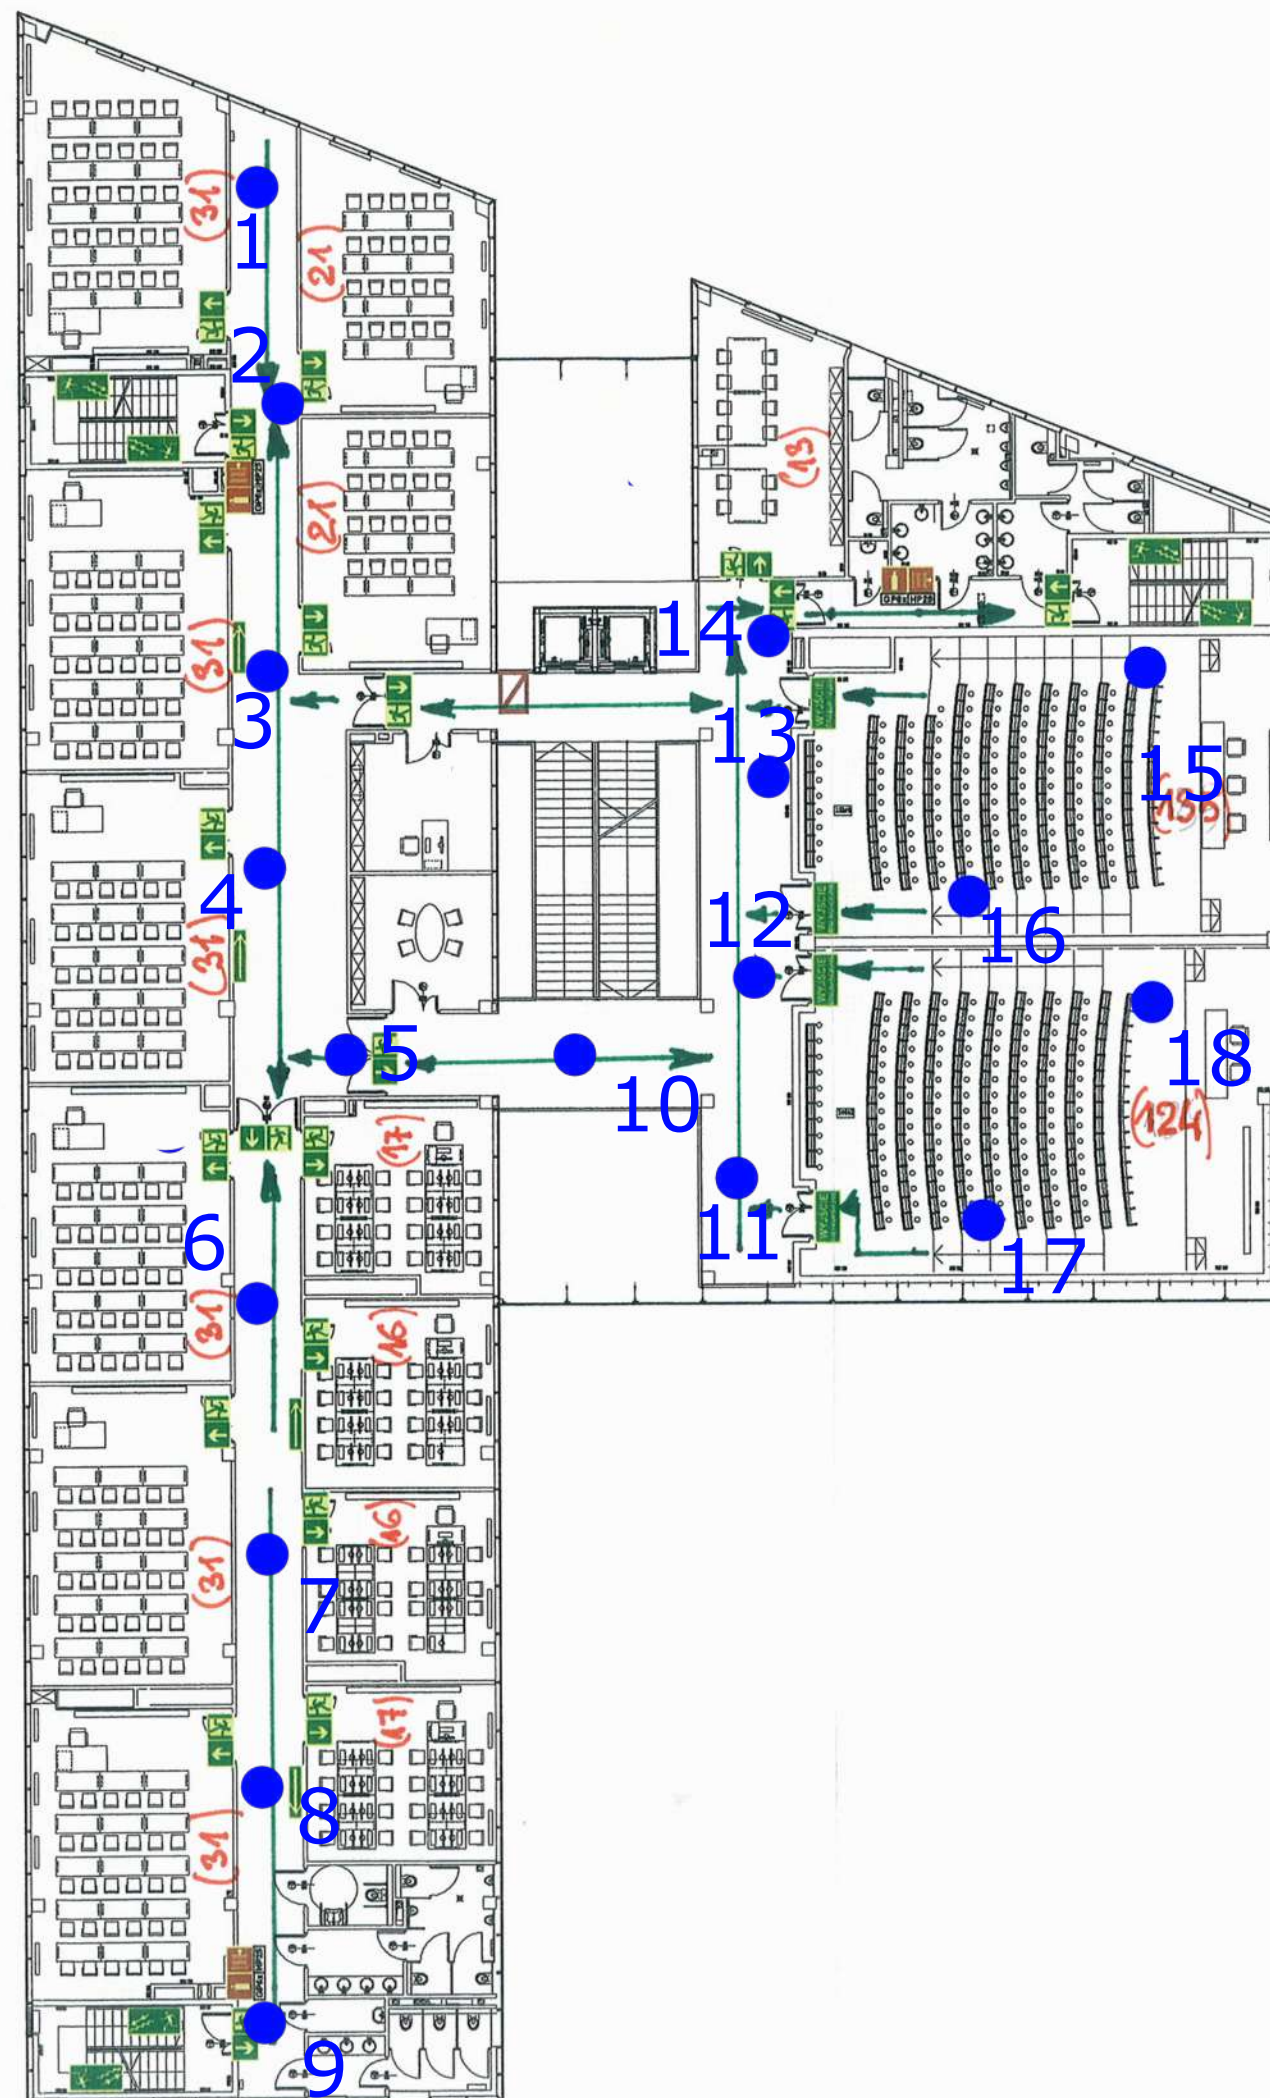

Instrukcja Bezpieczeństwa Pożarowego

[Aktualizacja 12.2014r.]

Kondygnacja [+3]

Piętro III

Maksymalna ilość osób na kondygnacji

500 osób

Numer rysunku

[06]

DOKUMENTACJA POWYKONAWCZA

KIEROWNIK BUDOWY

Paweł Krzyszkowski
upr. bud. Wa. 6/02

LEGENDA:

- HYDRANT WEWNĘTRZNY DN 25
- GAŚNICA PROSZKOWA GP 6x (ABC)
- PRZECIWPÓŻAROWY WYŁĄCZNIK PRĄDU
- INSTRUKCJA POSTĘPOWANIA NA WYPADEK POŻARU
- WYJŚCIE EWAKUACYJNE
- KIERUNEK DO WYJŚCIA EWAKUACYJNEGO na lewo; na prawo
- KIERUNEK EWAKUACJI
- DRZWI EWAKUACYJNE ZA KTÓRYMI DROGA EWAKUACJI BIEGNIE NA WPROST (na lewo; na prawo)

Obiekt:

Budynek Wydziału Matematyki i Nauk Informatycznych Politechniki Warszawskiej

Branża:

OCHRONA PRZECIWPÓŻAROWA

Temat:

**INSTRUKCJA
BEZPIECZEŃSTWA POŻAROWEGO**

Nazwa rysunku:

Rzut 3 piętra

Opracował:

inż. Michał Brajta
Rzeczoznawca d/s zabezpieczeń
przeciwpożarowych upr. nr 443/02

Podpis:

[Signature]

Data:

Listopad
2011 r.

Skala:

Numer rysunku:

06